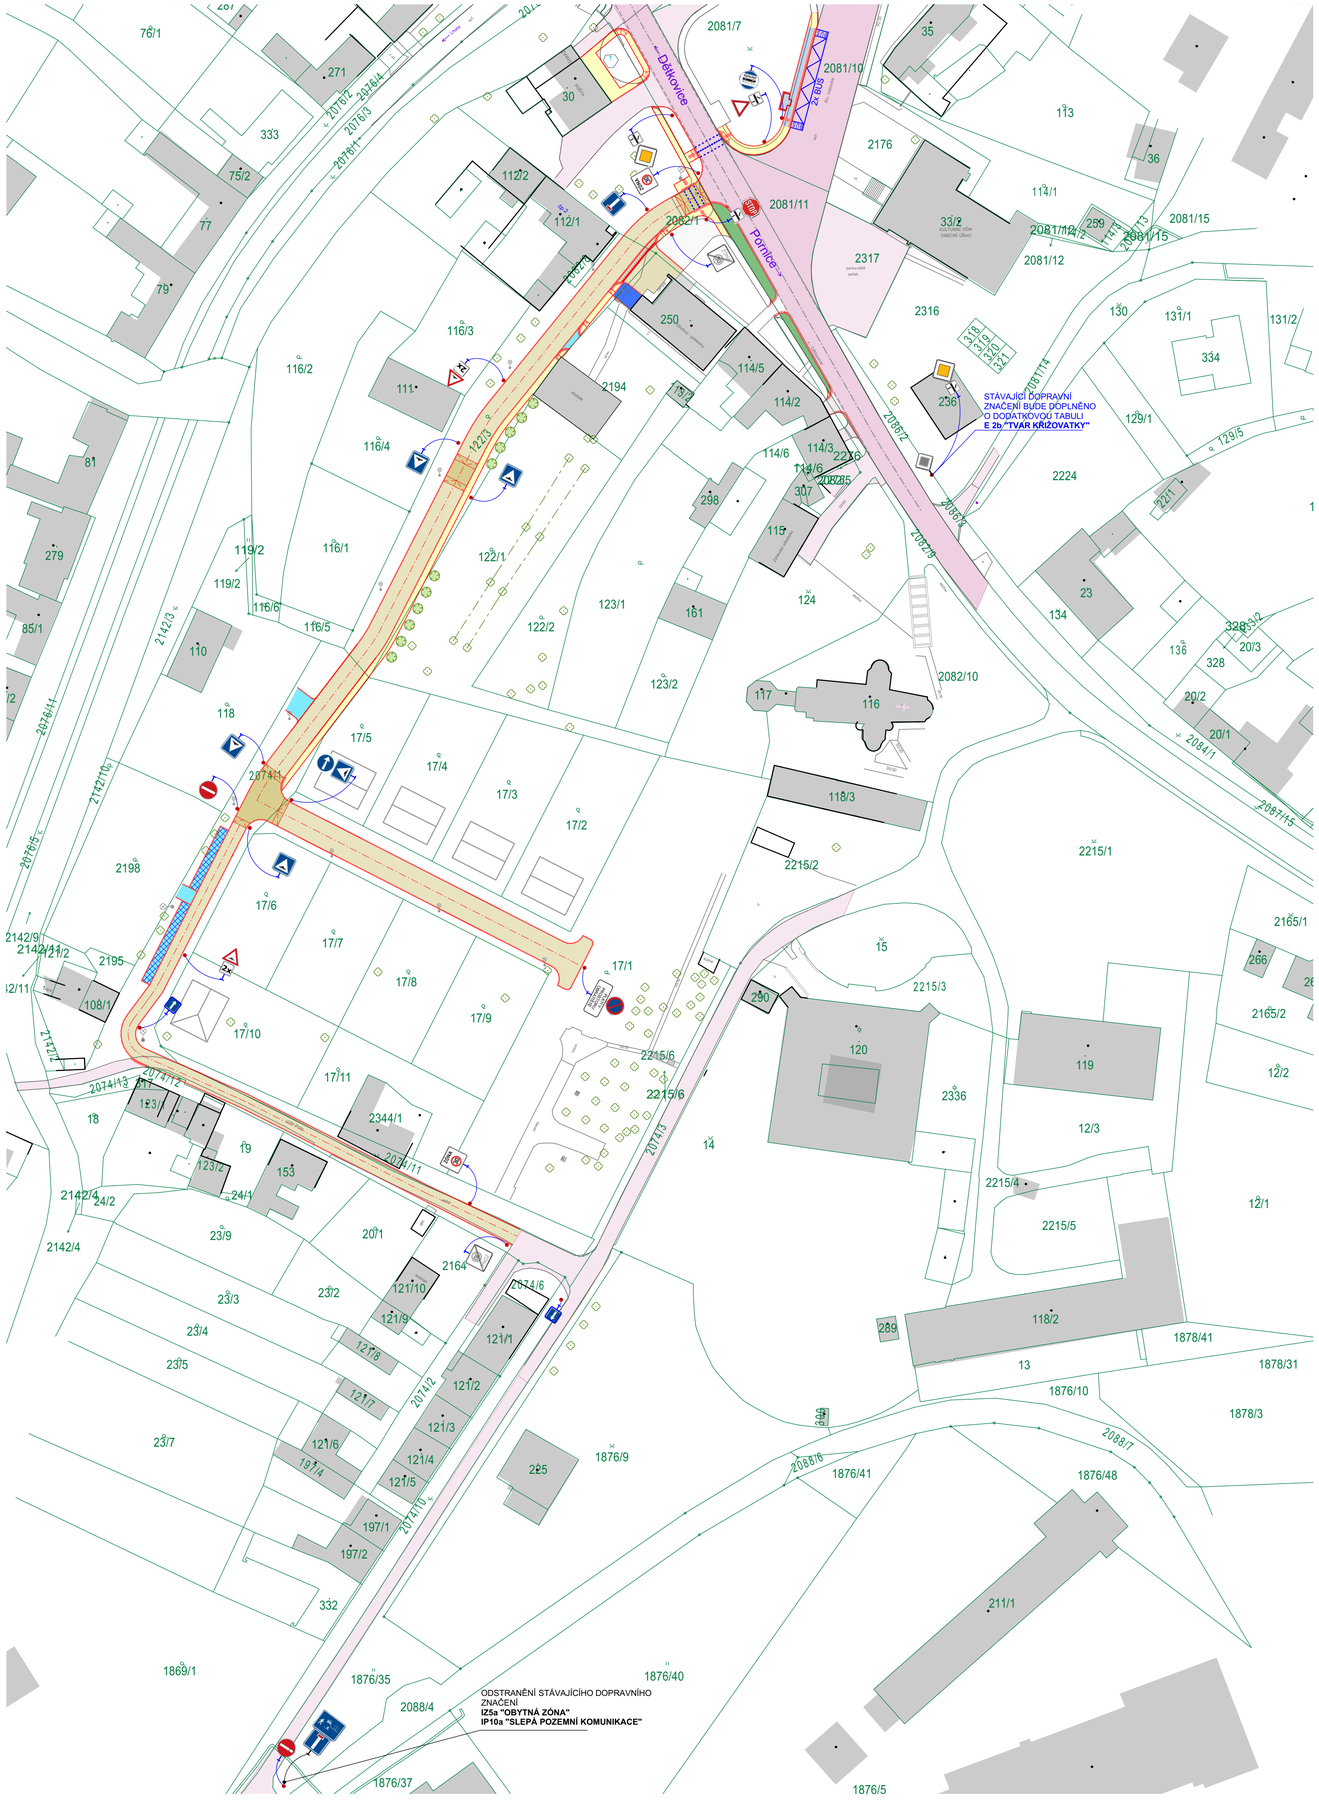

LEGENDA :

- 1102/1 — HRANICE PARCEL DLE KATASTRÁLNÍ MAPY ČR
- STÁVAJÍCÍ ZÁSTAVBA

PLOCHY KOMUNIKACÍ - STÁVAJÍCÍ

- MÍSTNÍ KOMUNIKACE POJÍZDNÉ - ASFALT
- ÚČELOVÉ KOMUNIKACE ZPEVNĚNÉ

NAVRŽENÉ PLOCHY A LEGENDA ZNAČEK

- NAVRŽENÁ POJÍZDNÁ ASFALTOVÁ KOMUNIKACE
  - OBOUSMĚRNÁ Š. 6,5 M
  - JEDNOSMĚRNÁ Š. 3,5 M
- ZPOMALOVACÍ PRVKY - ZVÝŠENÝ DLOUHÝ PRAH - BETONOVÁ ZÁMKOVÁ DLAŽBA
- SJEZDY - BETONOVÁ ZÁMKOVÁ DLAŽBA
- ODSTAVNÁ PARKOVACÍ STÁNÍ - BETONOVÁ VSAKOVACÍ DLAŽBA
- NAVRŽENÁ PĚŠÍ KOMUNIKACE Š.1,5 M - BETONOVÁ ZÁMKOVÁ DLAŽBA (VČETNĚ VAROVNÝCH A SIGNÁLNÍCH PÁSŮ)
- NAVRŽENÉ NÁSTUPIŠTĚ AUTOBUSOVÉ ZASTÁVKY Š.2,2 M - BETONOVÁ ZÁMKOVÁ DLAŽBA (VČETNĚ VAROVNÝCH A SIGNÁLNÍCH PÁSŮ)
- AUTOBUSOVÁ ZASTÁVKA, MÍSTO PRO PŘECHÁZENÍ - VODOROVNÉ DOPRAVNÍ ZNAČENÍ
- NOVĚ NAVRŽENÁ PLOCHA PRO UMÍSTĚNÍ TŘÍDĚNÉHO ODPADU, PLOCHA PRO ZÁSOBOVÁNÍ (MÍSTO NYNĚJŠÍ PLOCHY PŘED SAMOOBSLUHOU) - BETONOVÁ ZÁMKOVÁ DLAŽBA
- DĚLENÍ POZEMKŮ PRO RODINNÉ DOMY - 10 PARCEL
- BUS — PŘÍSTŘEŠEK AUTOBUSOVÉ ZASTÁVKY 150/400 cm, ZALOŽEN NA BETONOVÝCH PATKÁCH 500/500/900 mm
- NOVÝ ZELENÝ PÁS MEZI STÁVAJÍCÍ KOMUNIKACÍ A CHODNÍKEM
- NAVRHOVANÁ ZELEŇ - NAHRAZUJÍCÍ STÁVAJÍCÍ POKÁCENOU ZELEŇ

POZNÁMKA

OSAZENÍ ZNAČEK JE PODLE ZÁSAD TECHNICKÝCH PODMÍNEK TP65 - ZÁSADY PRO DOPRAVNÍ ZNAČENÍ NA POZEMNÍCH KOMUNIKACÍCH

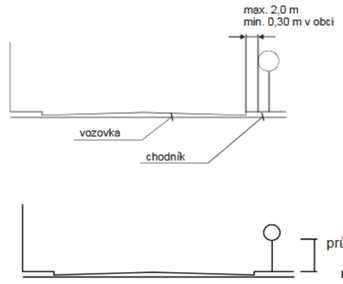

LEGENDA SVISLÉHO DOPRAVNÍHO ZNAČENÍ:

- SVISLÉ DOPRAVNÍ ZNAČENÍ **IJ 4b "OZNAČNÍK ZASTÁVKY"**
- SVISLÉ DOPRAVNÍ ZNAČENÍ **P 2 "HLAVNÍ POZEMNÍ KOMUNIKACE"** S DODATKOVOU TABULÍ **E 2b "TVAR KŘIŽOVATKY"**
- SVISLÉ DOPRAVNÍ ZNAČENÍ **P 6 "STŮJ, DEJ OREDNOST V JÍZDĚ!"** S DODATKOVOU TABULÍ **E 2b "TVAR KŘIŽOVATKY"**
- SVISLÉ DOPRAVNÍ ZNAČENÍ **P 7 "DEJ PŘEDNOST V JÍZDĚ!"** S DODATKOVOU TABULÍ **E 2b "TVAR KŘIŽOVATKY"**
- SVISLÉ DOPRAVNÍ ZNAČENÍ **IZ 8b "KONEC ZÓNY S DOPRAVNÍM OMEZENÍM - ZÓNA 30!"**
- SVISLÉ DOPRAVNÍ ZNAČENÍ **IZ 8a "ZÓNA S DOPRAVNÍM OMEZENÍM - ZÓNA 30!"**
- SVISLÉ DOPRAVNÍ ZNAČENÍ **A 7b "ZPOMALOVACÍ PRÁH"** S DODATKOVOU TABULÍ **E 1 "POČET"**
- SVISLÉ DOPRAVNÍ ZNAČENÍ **IP 2 "ZPOMALOVACÍ PRÁH"**
- SVISLÉ DOPRAVNÍ ZNAČENÍ **B 2 "ZÁKAZ VJEZDU VŠECH VOZIDEL"**
- SVISLÉ DOPRAVNÍ ZNAČENÍ **IP 4 "JEDNOSMĚRNÝ PROVOZ"**
- SVISLÉ DOPRAVNÍ ZNAČENÍ **B 29 "ZÁKAZ STÁNÍ"** S DODATKOVOU TABULÍ **E 13 "PLATÍ V PROSTORU OBRATIŠTĚ"**
- SVISLÉ DOPRAVNÍ ZNAČENÍ **IP 10a "SLEPÁ POZEMNÍ KOMUNIKACE"**
- SVISLÉ DOPRAVNÍ ZNAČENÍ **C 3a "PŘIKÁZANÝ SMĚR JÍZDY ZDE VPRAVO"**

LEGENDA VODOROVNÉHO DOPRAVNÍHO ZNAČENÍ:

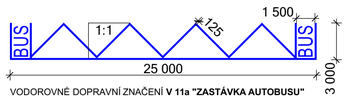

VODOROVNÉ DOPRAVNÍ ZNAČENÍ **V 11a "ZASTÁVKA AUTOBUSU"**

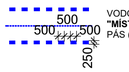

VODOROVNÉ DOPRAVNÍ ZNAČENÍ **V 7b "MÍSTO PRO PŘECHÁZENÍ"** DOPLNĚNÉ O VODÍCÍ PÁS (ŠÍŘKA 500 mm - 2x3 PÁSKY, VÝŠKA 3 mm)

- NOVÁ SILNIČNÍ PŘÍDLAŽBA 500/250/80 mm, PŘÍRODNÍ HLADKÝ
- NOVÝ BETONOVÝ SILNIČNÍ OBRUBNÍK 1000/150/250 mm, PŘÍRODNÍ HLADKÝ (OSAZENÝ 120 mm NAD NIVELETU KOMUNIKACE) OSAZEN DO LOŽE S BOČNÍ OPĚROU, ZE ZAVLHLÉHO BETONU, MIN. TL. 100 mm
- NOVÝ BETONOVÝ SILNIČNÍ OBRUBNÍK NÁJEZDOVÝ 1000/150/150 mm, PŘÍRODNÍ HLADKÝ (ZAPUŠTĚNÝ DO ÚROVNĚ KOMUNIKACE) OSAZEN DO LOŽE S BOČNÍ OPĚROU, ZE ZAVLHLÉHO BETONU, MIN. TL. 100 mm
- NOVÝ BETONOVÝ SILNIČNÍ OBRUBNÍK NÁJEZDOVÝ 1000/150/150 mm, PŘÍRODNÍ HLADKÝ (OSAZENÝ 120 mm NAD NIVELETU KOMUNIKACE) OSAZEN DO LOŽE S BOČNÍ OPĚROU, ZE ZAVLHLÉHO BETONU, MIN. TL. 100 mm
- NOVÝ BETONOVÝ CHODNÍKOVÝ OBRUBNÍK 1000/80/150 mm, PŘÍRODNÍ HLADKÝ (OSAZENÝ 60 mm NAD NIVELETU KOMUNIKACE) OSAZEN DO LOŽE S BOČNÍ OPĚROU, ZE ZAVLHLÉHO BETONU, MIN. TL. 100 mm
- BEZBARIÉROVÝ ZASTÁVKOVÝ OBRUBNÍK SE SPECIÁLNÍM PROFILOVÁNÍM 1000/435/330 mm OSAZEN DO LOŽE S BOČNÍ OPĚROU, ZE ZAVLHLÉHO BETONU, MIN. TL. 150 mm
- KONSTRASTNÍ PÁS Š. 300 mm Z BETONOVÉ ZÁMKOVÉ DLAŽBY 100/200/60 mm, BARVA ČERVENÁ
- SIGNÁLNÍ PÁS Š. 800 mm A VAROVNÝ PÁS Š. 400 mm Z BETONOVÉ ZÁMKOVÉ DLAŽBY SLEPECKÉ 100/200/60 mm, BARVA ČERVENÁ
- LINIOVÝ ODVODŇOVACÍ ŽLAB š. 150 mm
- VODÍCÍ LINIE - BETONOVÁ DLAŽBA S RELIÉFNÍ POVRCHEM PRO NEVIDOMÉ A SLABOZRAKÉ 200/200/80 mm, BARVA ŠEDÁ
- VODÍCÍ PÁS MÍSTA PRO PŘECHÁZENÍ

DETAIL VODÍCÍ PÁSU:

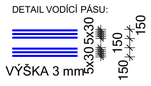

S

STUPEŇ PROJEKTOVÉ DOKUMENTACE:
DOKUMENTACE PRO SKUTEČNÉHO PROVEDENÍ STAVBY

ZODPOVĚDNÝ PROJEKTANT: Ing. Pavel OLŠOVSKÝ	VYPRACOVAL: Ing. Petr Simerský	BM BAUMAS Na Veselí 51, 140 00 Praha 4, IČO:26142911	pobočka Kroměříž: Adresa Moravská 3010, 767 01 Kroměříž; Telefon 573 340 315; E-mail info@bm-baumas.cz
INVESTOR:	Obec PAČLAVICE, , Pačlavice 185, Pačlavice, 768 34, IČ: 00287580		
MÍSTO STAVBY:	PAČLAVICE parc.č. 17, 122/1, 122/3, 2074/1, 2074/4, 2081/7, 2082/1, 2082/4, 2085, st.250, st. 122, 2086/1		

NÁZEV STAVBY: **PAČLAVICE - Lokalita RD, ZÁKLADNÍ TECHNICKÁ VYBAVENOST**	FORMÁT	8 x A4
	DATUM	04/2026
	Č. ZAKÁZKY	045 / 2017
NÁZEV VÝKRESU: **SPECIÁLNÍ SITUAČNÍ VÝKRES - ŘEŠENÍ DOPRAVNÍHO ZNAČENÍ**	MĚŘÍTKO **1:750**	Č. VÝKRESU **C.5**